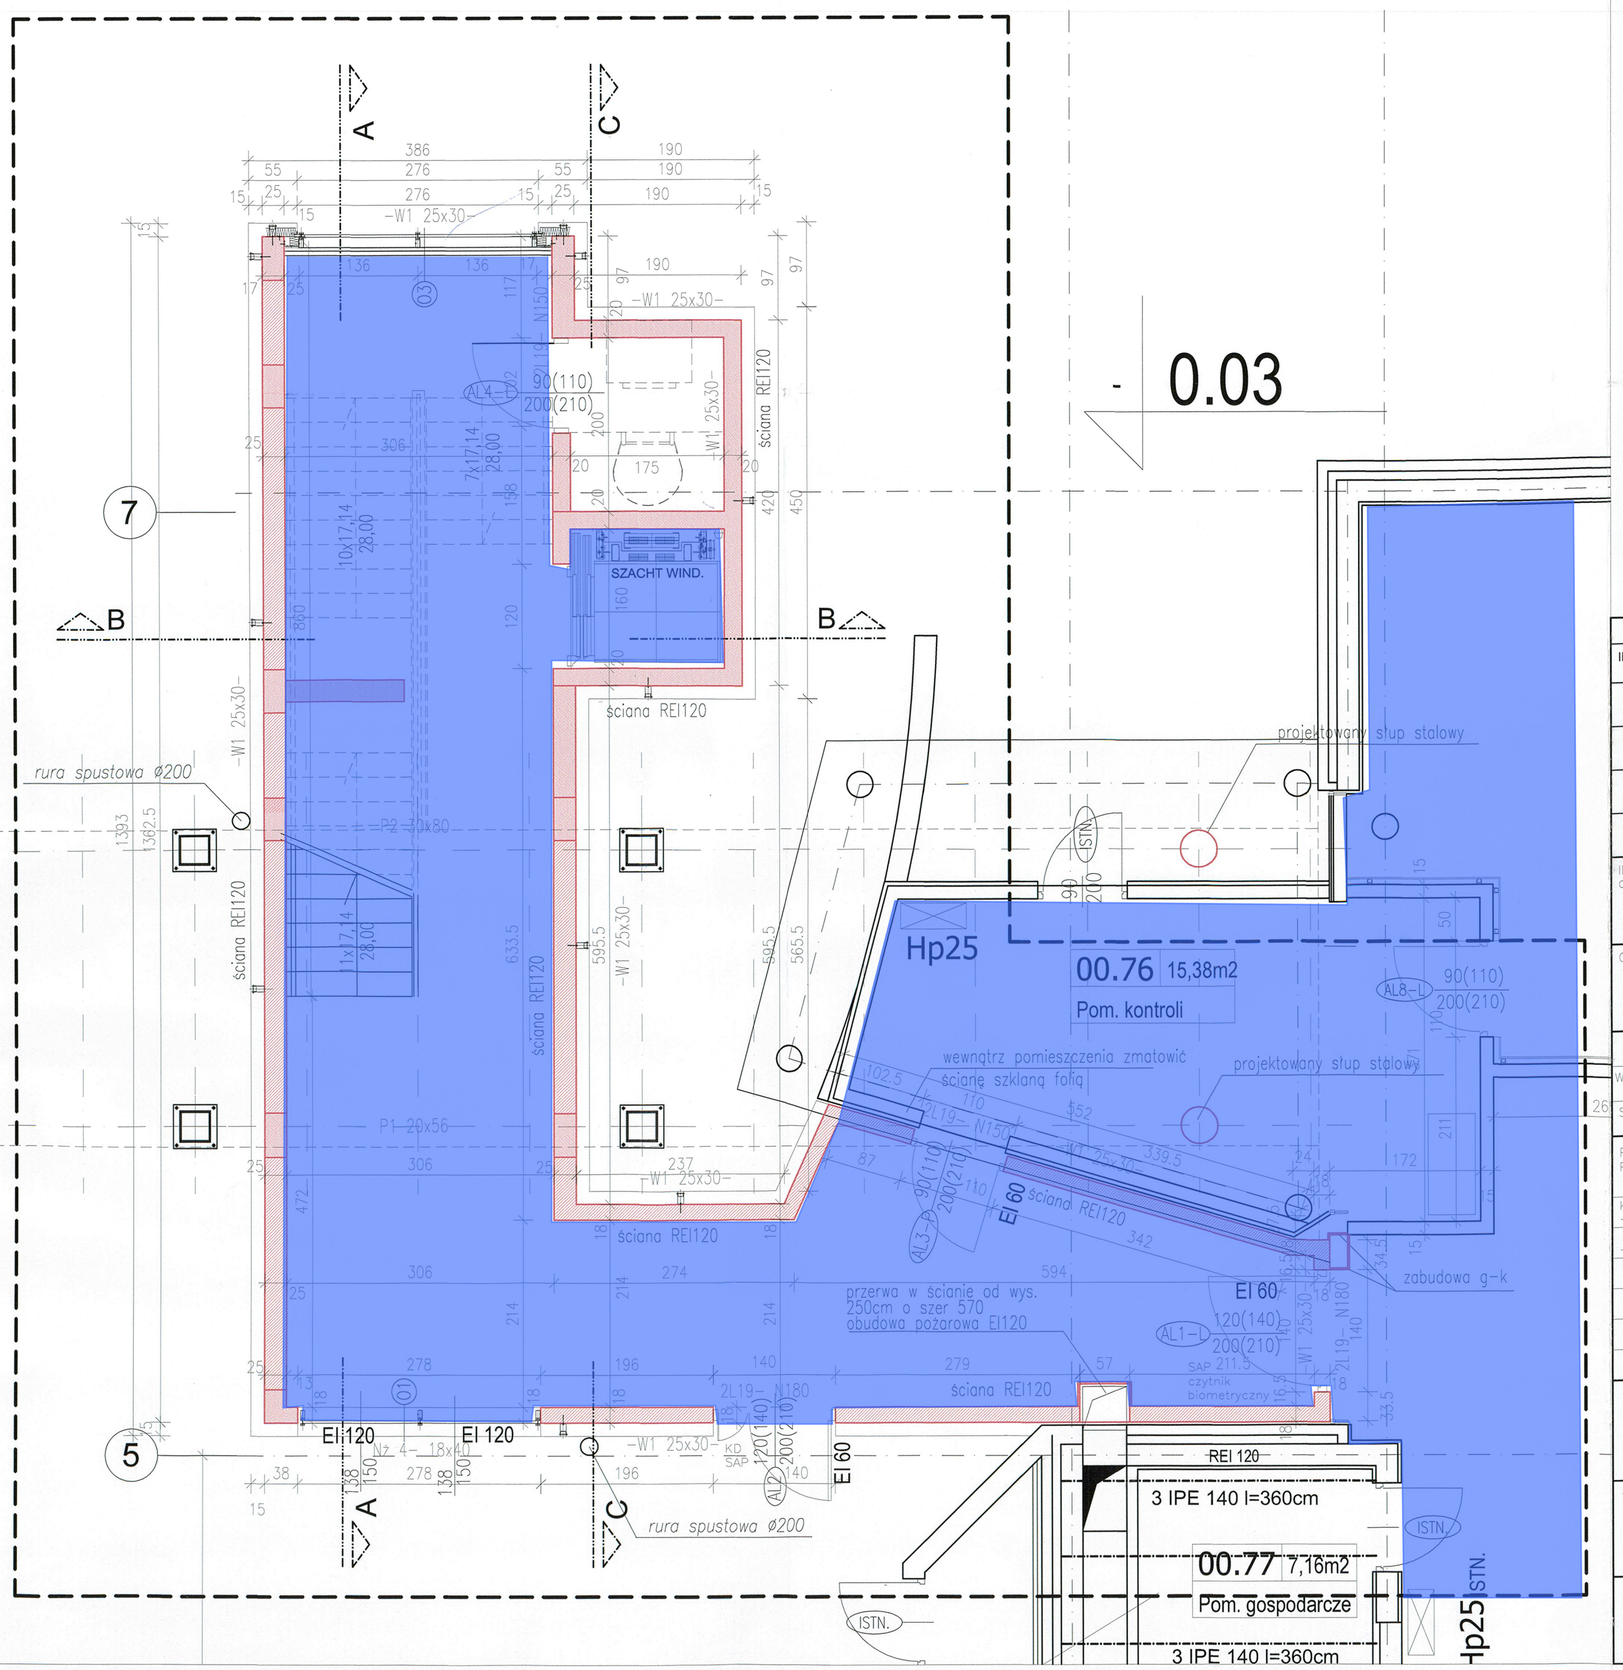

LEGENDA

TERMINAL T1 ROZBUDOWA (TRANZYT T1/T2) PARTER

zakres opracowania

część projektowana

PORT LOTNICZY

KIEROWNIK BUDOWY
PRZEMYSŁAW GDAŃSK S.A.
mgr inż. Piotr Gruszkiewicz
upr. bud. POM/0316/PWOK/11
POM/BO/0070/12

AKTUALIZACJE RYSUNKU / REVISION:

INDEKS INDEX	OPIS DESCRIPTION	DATA DATE	PODPIS SIGNATURE
1	- -	-	
2	- -	-	
3	- -	-	
4	- -	-	

INWESTOR CLIENT

PORT LOTNICZY GDAŃSK SP. Z O.O.
ul. Słowackiego 200, 80-298 Gdańsk

GDAŃSK LECH WAŁĘSA AIRPORT

GENERALNY PROJEKTANT

TSEPOLSKA
technology-science-engineering

TSE Polska Sp. z o.o. Sp. k.
ul. Myśliwska 61e/7
80-283 Gdańsk
tel: +48 58 732 71 01
fax: +48 58 732 71 00
e-mail: biuro@tsepolska.pl
www.tsepolska.pl

A	OPIS	2012-09-17
WYDANIE	OPIS	DATA

STADIUM	PROJEKT_WYKONAWCZY	BRANŻA	ARCHITEKTURA	
PRACOWNIA PROJEKTOWA	TSE Polska Sp. z o.o. Sp. k. ul. Myśliwska 61e/7			
KIEROWNIK PROJ. -architektura-				
PROJEKTOWAŁ -architektura-	mgr inż. arch Roman Krawczyk	PO/KK/063/04		2004
OPRACOWAŁ	mgr inż. arch. Magda Romanowicz			
SPRAWDZIŁ				
STANOWISKO	NAZWISKO	NR UPRAWNIEŃ	PODPIS	DATA

RYSUNEK NINIEJSZY NIE MOŻE BYĆ ZMIENIANY, KOPIOWANY, WYPOŻYCZANY ANI PRZEKAZYWANY STRONOM TRZECIM BEZ WCZEŚNIEJSZEJ PISEMNEJ ZGODY AUTORA
THIS DRAWING SHALL NOT BE USED, REPRODUCED OR DISCLOSED TO ANYONE WITHOUT THE PRIOR WRITTEN PERMISSION OF AUTHOR

INWESTYCJA

Przebudowa i rozbudowa łącznika pomiędzy terminalami T1-T2
na potrzeby tranzytu w Porcie Lotniczym im. Lecha Wałęsy w Gdańsku
80-298 Gdańsk, ul. Słowackiego 200

TYTUŁ

-

RZUT PARTERU

-

DOKUMENTACJA POWYKONAWCZA

A2	NR PROJEKTU: 005/Lotnisko- tranzyt T1-T2	NR RYSUNKU: AR01G01
	SKALA: 1:50	