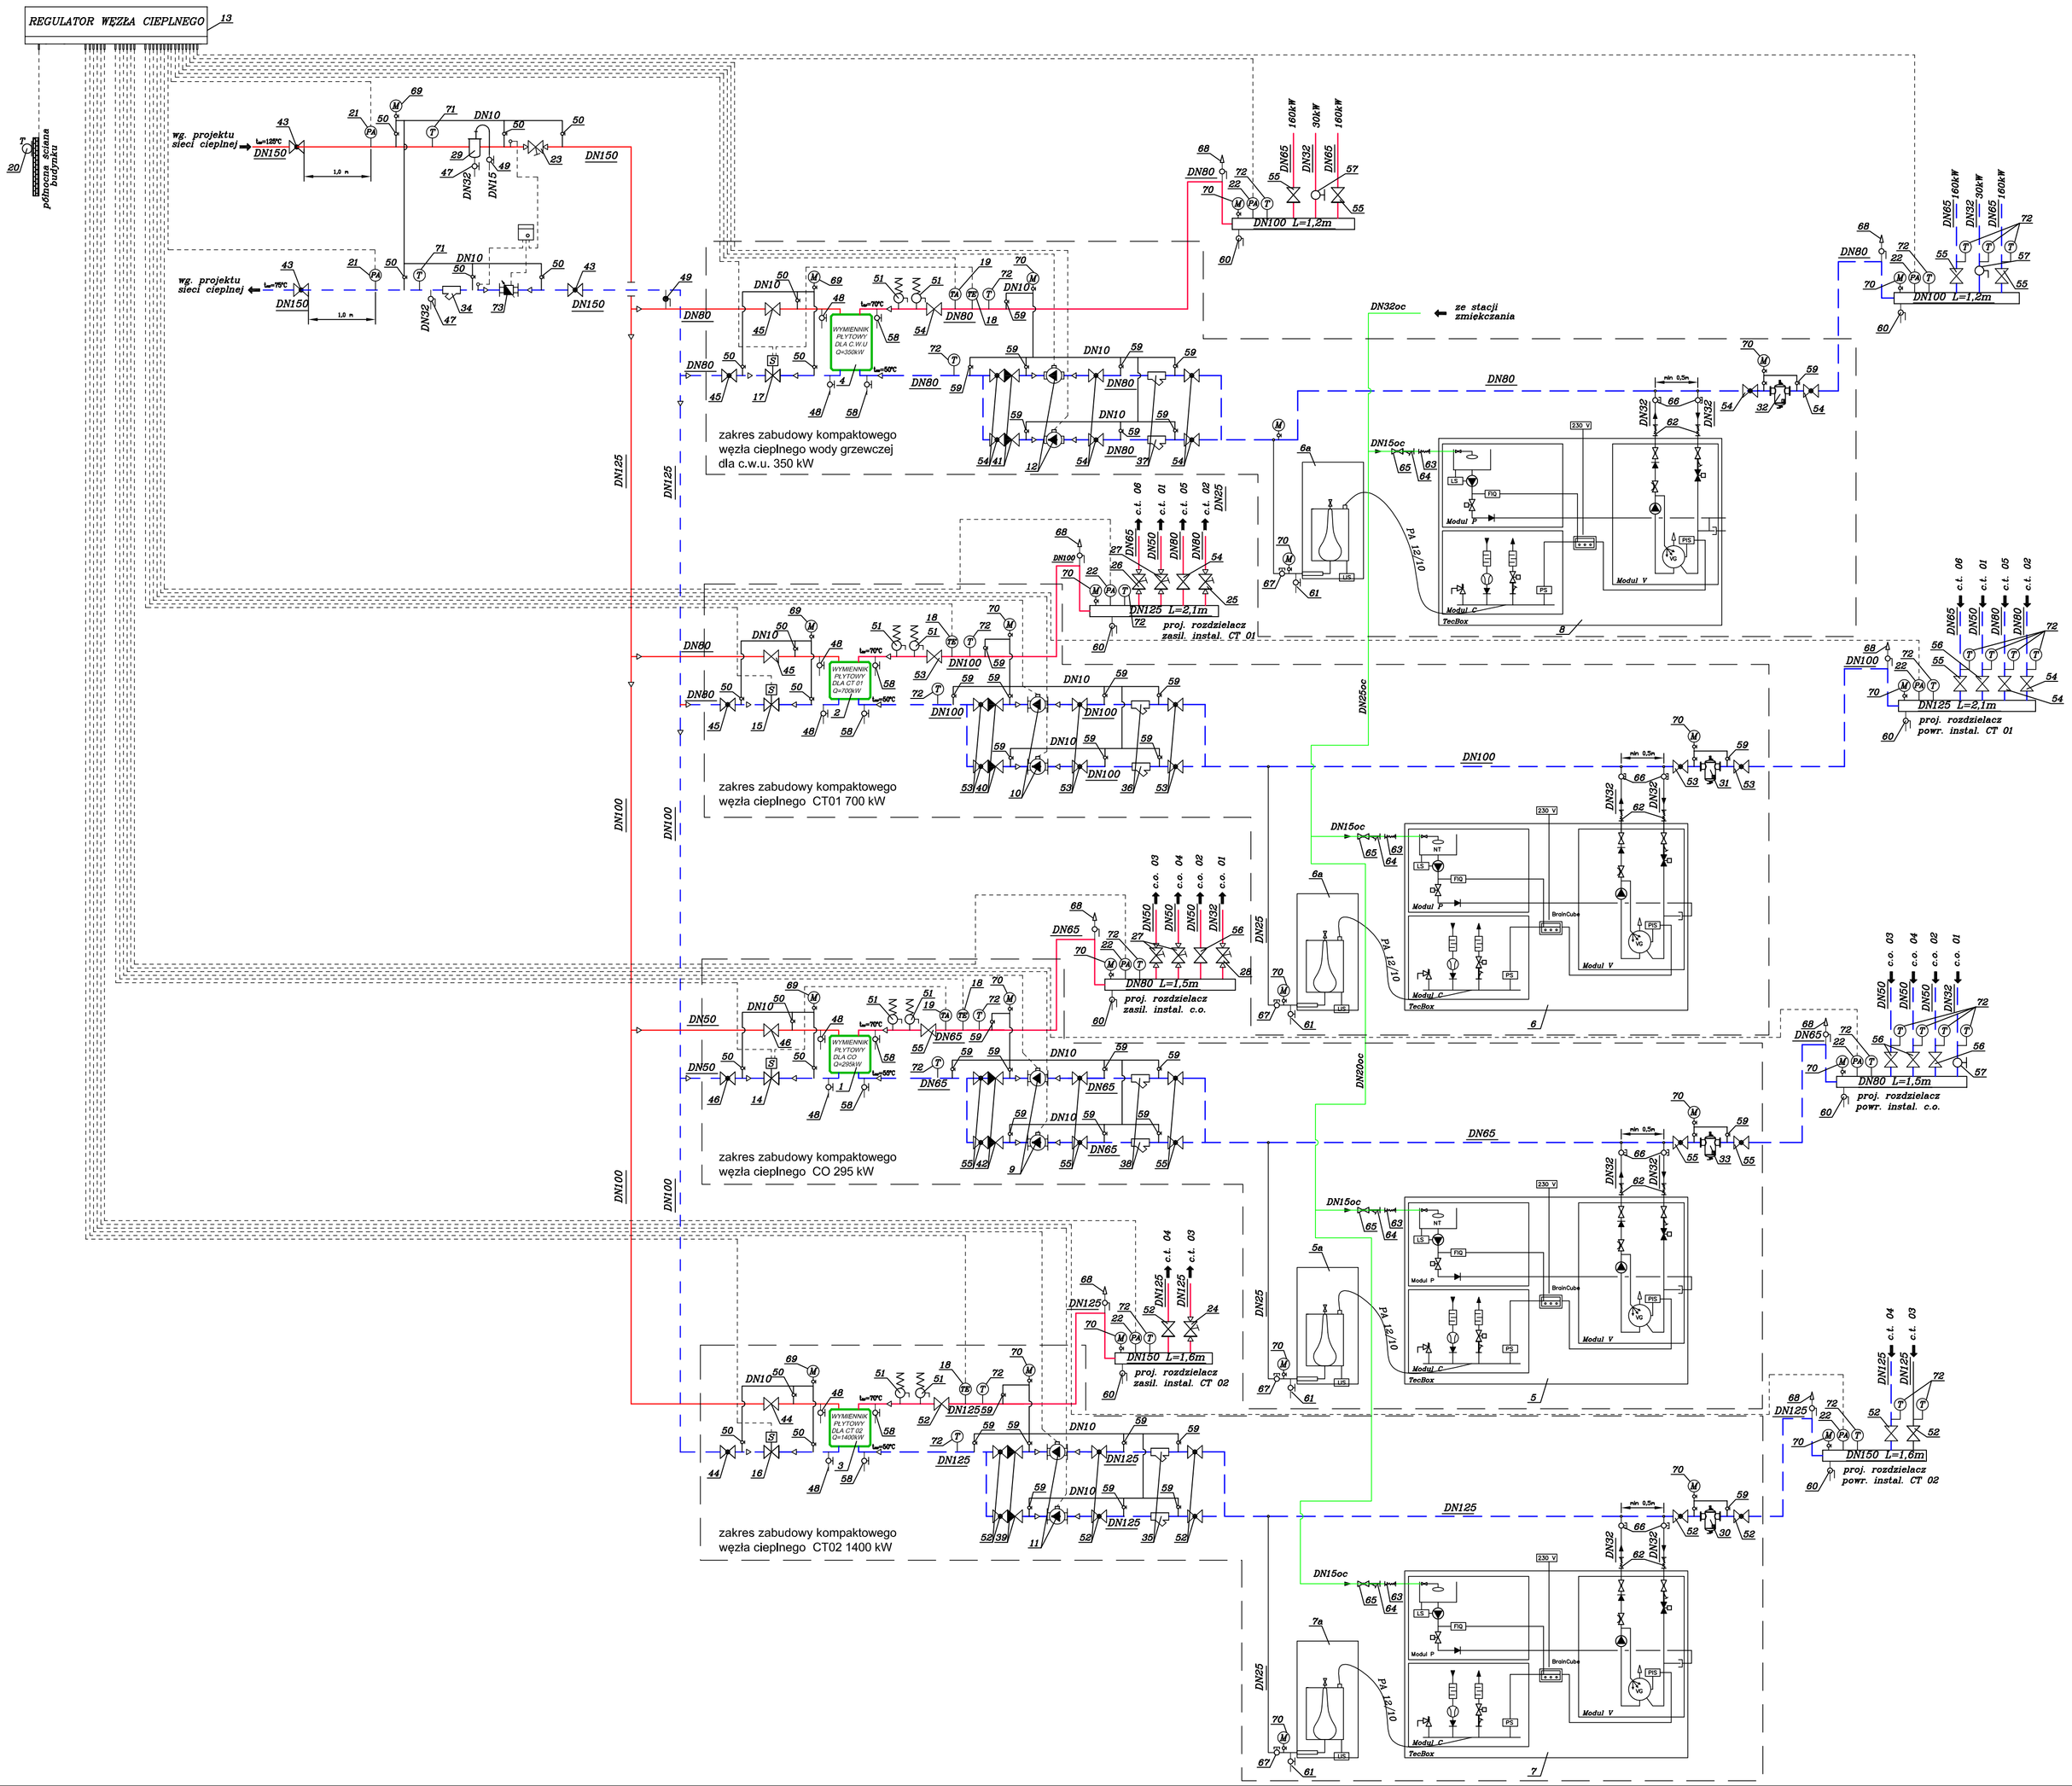

DP 929 M GC S --- 111

Faza projektu / Phase | Numer projektu / Project Number | Branża / Branch | Podbranża / Sub-branch | Rodzaj rysunku / Plan type | Nazwa lub piętro / Name or level | Numer działki / Continuous Number | Rewizja / Revision

ARKUSZ 1

ARKUSZ 2

INWESTYCJA

DRUGI TERMINAL PASAŻERSKI PORTU LOTNICZEGO IM. LECHA WAŁĘSY W GDAŃSKU WRAZ Z OBIEKTAMI TOWARZYSZĄCYMI I INFRASTRUKTURĄ

INWESTOR

PORT LOTNICZY GDAŃSK SP. Z O.O.
80-298 Gdańsk, ul. Słowackiego 200

SPORZĄDZIŁO KONSORCJUM

budimex
BUDIMEX S.A.
01-040 Warszawa, ul. Sławkowska 40

Korporacja Budowlana DORACO
Korporacja Budowlana DORACO Sp. z o.o.
80-338 Gdańsk, ul. Opacka 12

KIEROWNIK BUDOWY

KIEROWNIK ROBÓT INST.

GENERALNY PROJEKTANT

JSK
Architekci Sp. z o.o.
Warszawa
Sopot
Wrocław

ul. Obrońców Westerplatte 2-4/1
80-958 Sopot
Telefon (058) 5557351
Fax (058) 5557353

ul. Domaniewska 50 B
02-672 Warszawa
Telefon (022) 3854700
Fax (022) 3854701

NR PROJEKTU JSK: 929
SYGNATURA: 2P3Z
ZAWARTOŚĆ PLANU: INSTALACJA GRZEWCZA I CHŁODNICZA SCHEMAT WĘZŁA CIEPLNEGO
FAZA PROJEKTU: DOKUMENTACJA POWYKONAWCA
WYKONANA NA PODSTAWIE OSTATNIEJ REWIZJI PROJEKTU WYKONAWCZEGO ORAZ ZGŁOSZONYCH KART NADZORU AUTORSKIEGO
BRANŻA: SANITARNA
SKALA:
DATA: 03.02.2012

NR RYSUNKU: DP_929_M_GC_S_--_111

DOKUMENTACJA POWYKONAWCZA